


CHODNIK BIEŻNIA REKREACYJNA

PLAC ZABAW DZIECIENYCH

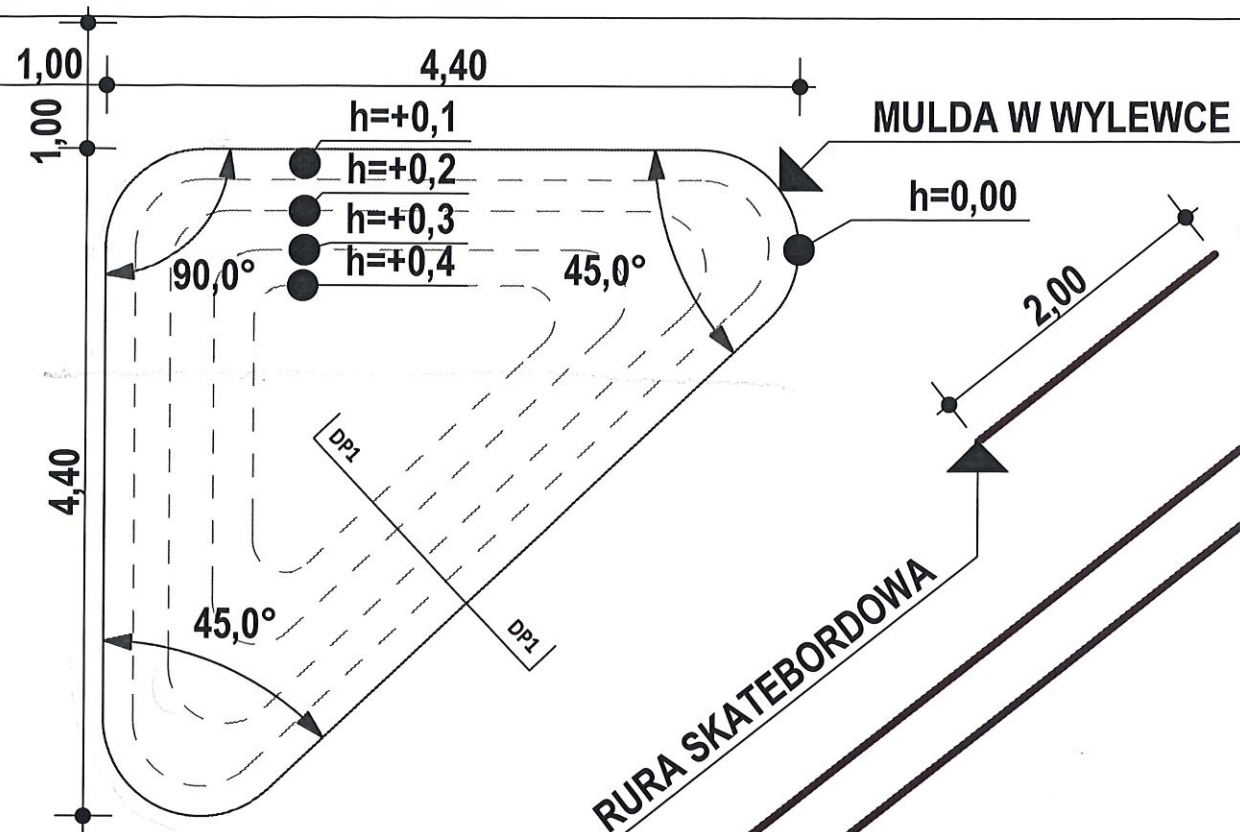


KOSZE TYPU GABION

C

RZUT PLAC BETONOWY

FOLIA - GEOWŁUKNINA

PRZEKRÓJ MULDY

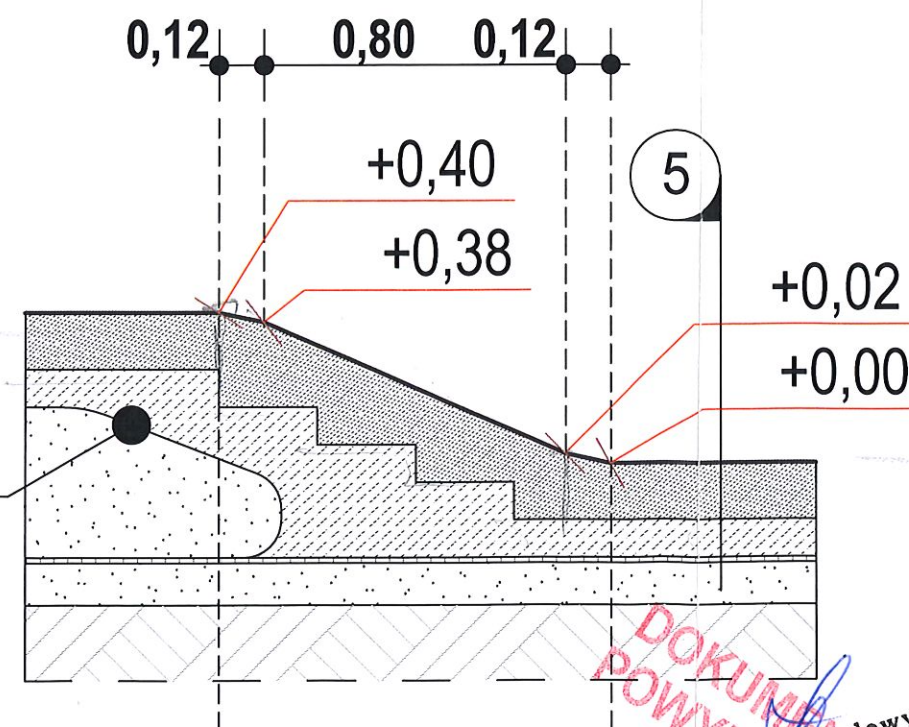

FIUK
FIRMA INŻYNIERYJNO-ARCHITEKTONICZNA

Wykonawca:
FIUK - Firma Inżynieryjno Architektoniczna B.Fiuk
72-006 Mierzyn ul. Wesola 10 / tel. 91 4858 167
tel. 508-070-404 e-mail: marcinfiuk@o2.pl

Opracowanie:
Zagospodarowanie terenu przy ul.
Żelaznej-Wendeńskiej-Hożej w
Szczecinie

Adres inwestycji:
Działka nr ewid 29/1 obręb-3033 Szczecin

Zamawiający:
Zakład Usług Komunalnych
ul. Ku Słońcu 125 A

ZESPÓŁ PROJEKTOWY | Podpis:

ARCHITEKTURA
Projektant: mgr inż. arch. Marcin Fiuk
Autor: upr. nr 204/Sz/91

Sprawdzający:

Sporządził: mgr inż. arch. Piotr Ćwiek

Faza - Opracowania: Skala:

PROJEKT BUDOWLANY 1:50, 1:20

Nazwa rysunku Nr rysunku

DETAL - PLAC
BETONOWY
Data: 06.2014

Kierownik Budowy
mgr inż. Jan Januchowski
upr. bud. 44/Sz/80

DOKUMENT
POWYKONAWCZA