



zakres robót etap I

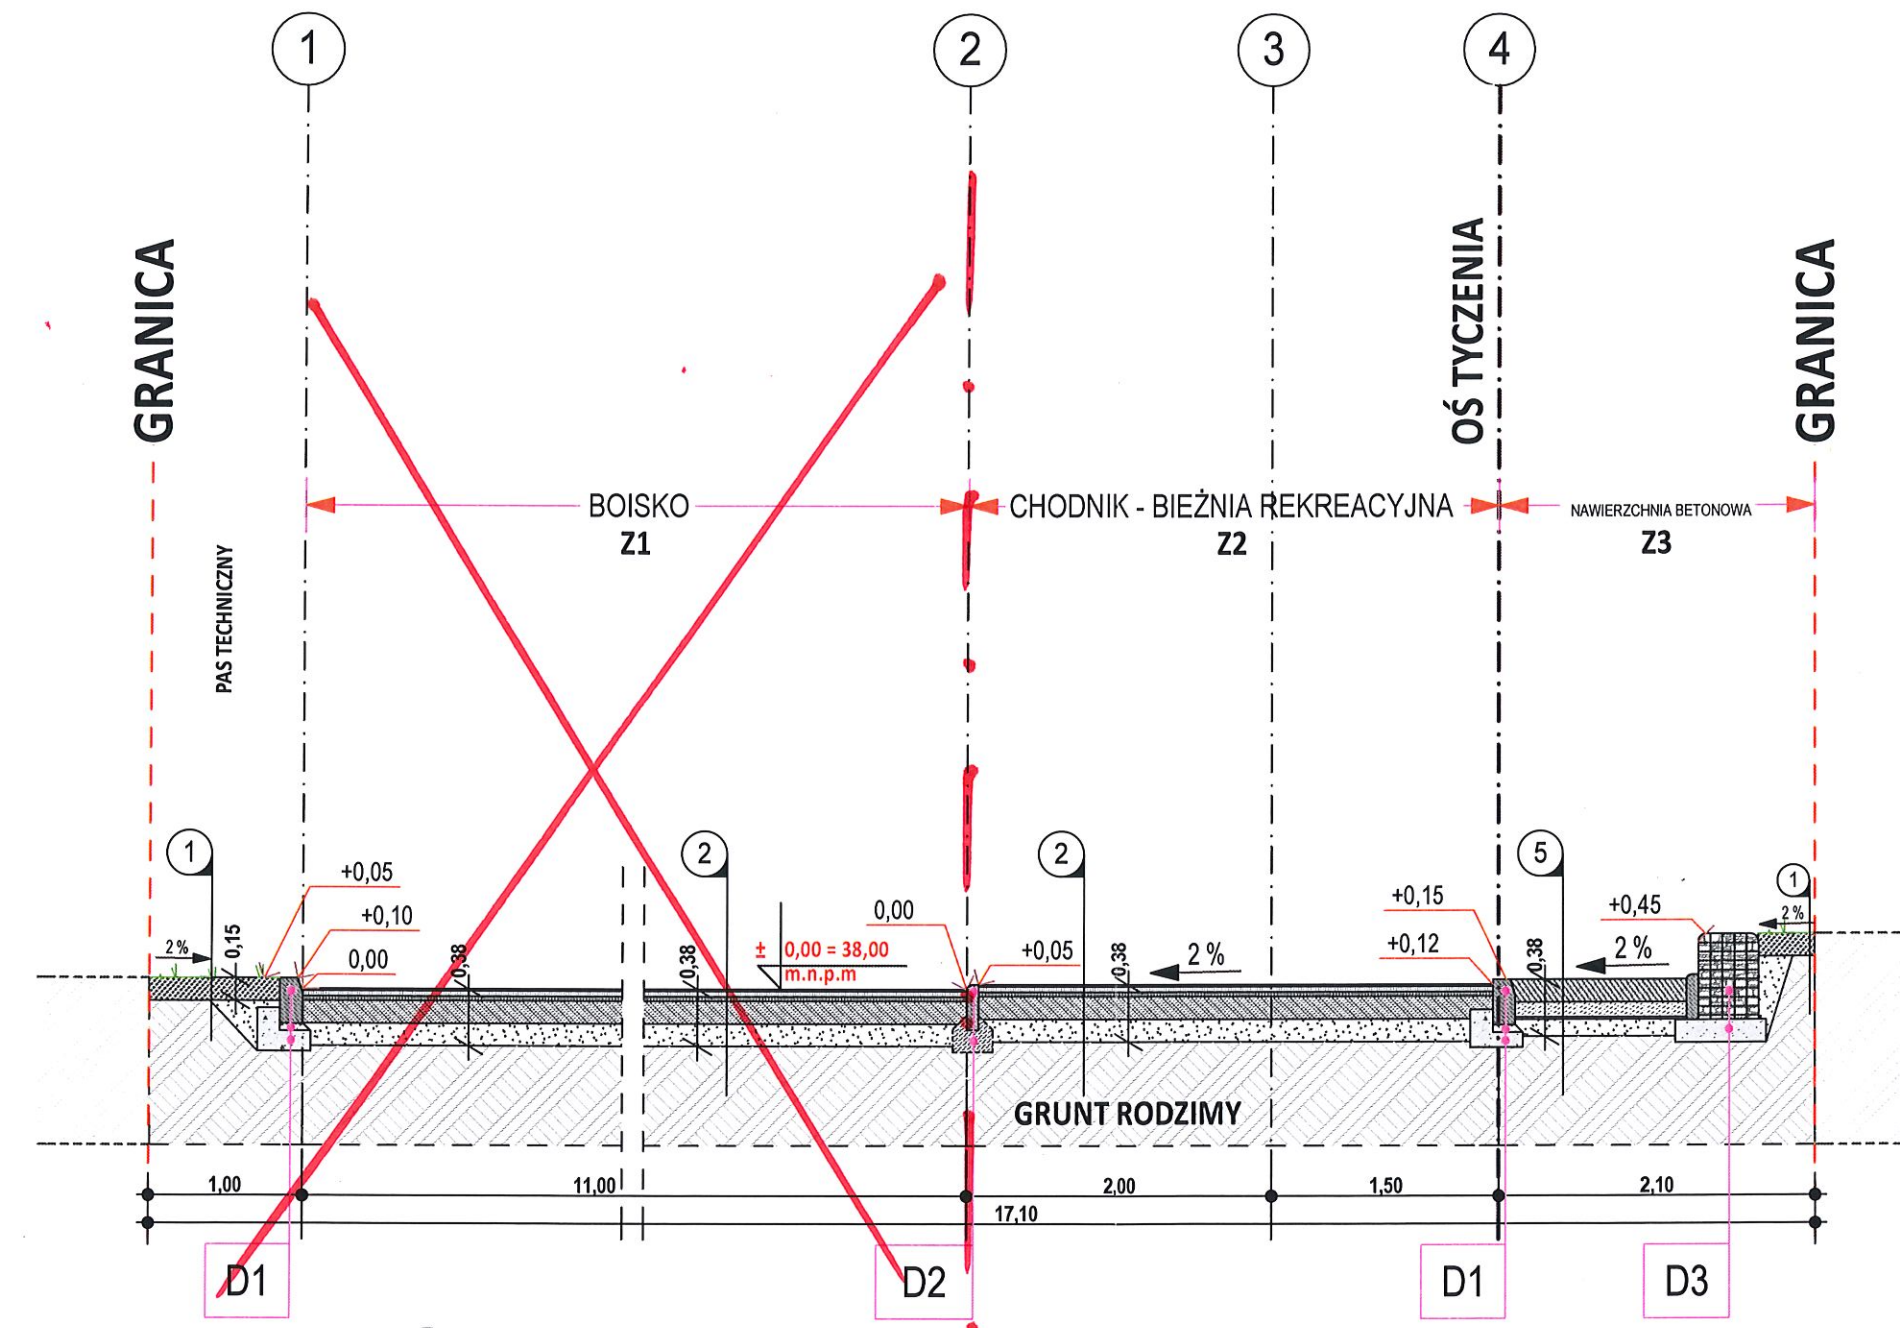

PRZEKRÓJ A-A

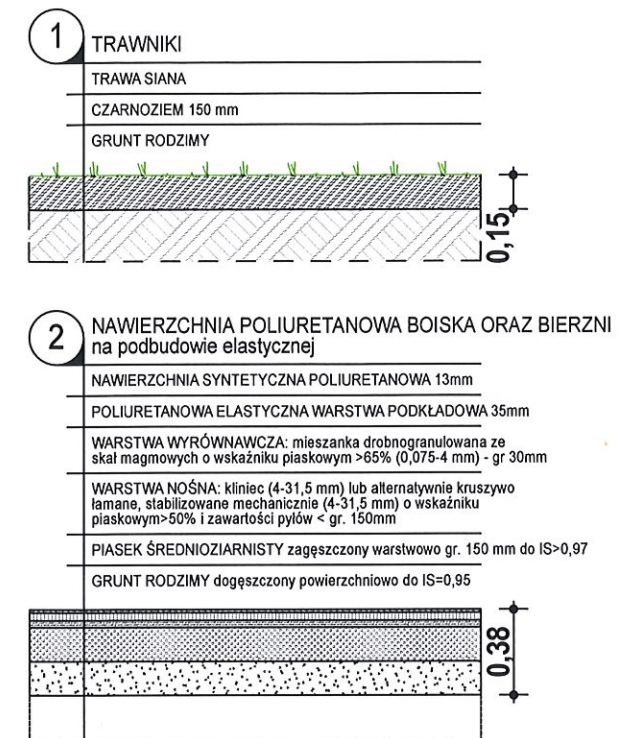

FIUK
FIRMA INŻYNIERYJNO-ARCHYTEKTONICZNA

Wykonawca:
FIUK - Firma Inżynieryjno Architektoniczna B.Fiuk
72-006 Mierzyn ul. Wesola 10 / tel. 91 4858 167
tel. 508-070-404 e-mail: marcinfiuk@o2.pl

Opracowanie:
Zagospodarowanie terenu przy ul.
Żelaznej-Wendeńskiej-Hożej w
Szczecinie

Adres inwestycji:
Działka nr ewid 29/1 obręb-3033 Szczecin

Zamawiający:
Gmina Miasto Szczecin – Zakład
Usług Komunalnych ul. Ku Słońcu
125 A

ZESPÓŁ PROJEKTOWY Podpis:
ARCHITEKTURA
Projektant: mgr inż. arch. Marcin Fiuk
Autor: upr. nr 204/Sz/91

Sprawdzający:
Sporządził: mgr inż. arch. Piotr Cwiek

Faza -Opracowania : Skala:

Projekt budowlany 1:50

Nazwa rysunku

Przekrój A-A

P1
Data :
06.2014

DOKUMENTACJA
POWYKONAWCZA
Kierownik Budowy
mgr inż. Jan Januchowski
upr. bud. 44/Sz/80