


21mm/A4

METRYKA INFORMACYJNEJ KOPII MAPY DO CELÓW PROJEKTOWYCH

OBIEKT:	Jednostka ewidencyjna: 326201_1 m. Szczecin Obręb ewidencyjny: 326201_1.4083 Dziaki: 14/11, 155/2	WYKONAWCA:
	SKALA: 1:500 Układ współrzędnych: państwowy 2000/15 Poziom odniesienia wysokości: Amsterdam	Wykonano metodą: a) rastrowe—b) wektorowo Nazwa pliku: Wielkość pliku: dnia Wykonano w ramach roboty geodezyjnej: ID: MODGIK.354.1888.2019 Zgłoszonej w MODGIK w Szczecinie W zakresie opracowania znajdują się punkty osnowy geodezyjnej nr: brak Podlegające ochronie na podst. art. 15, art. 48, ust. 1 pkt 3 Ustawy Prawo geodezyjne i kartograficzne Aktualność mapy 1. Wywiad terenowy i wykonywanie pomiarów w dniu 10.06.2019 r. 2. Baza GESUT według danych MODGIK w dniu 10.06.2019 r. 3. Zgodność mapy w treści ewidencyjnej z operatem technicznym ID lub 4. Baza EGIB według danych MODGIK w dniu 10.06.2019 r. Zaktualizowano bazę roboczą z danymi ODGIK dnia 05.08.2019r. REJESTRACJA:
Informacje dodatkowe:	Mapę do celów projektowych sporządził przy współudziale: linię i nazwisko, podpis, nr upraw. 1. Cyfrowej mapy zasadniczej w skali 1:500 2. Uzbrojenie podziemne opracowane na podstawie: a) Bezpośredniego pomiaru powykonawczego na osnowę bez litery b) Pomiaru wykrywcem przewodów z literą A c) Digitalizacji i wektoryzacji rastrowej mapy z literą D d) Pomiarów fotogrametrycznych z literą F e) Pomiar w oparciu o elementy mapy lub dane projektowe z literą M f) W oparciu o dane branżowe z literą B g) Inne z literą I h) Nieokreślone (np. wskazanie przebiegu przez wykonawcę) z literą X i) Dokumentacja z narady koordynacyjnej - z literą K j) Pozwolenie na budowę z literą P k) Zgłoszenie budowy z literą Z l) Dokumentacja z wytyczenia obiektu z literą T 3. Pomiaru zieleni wysokiej i pomników przyrody 4. Opracowanych geodezyjnie elementów planu zagospod. przestrzennego (linie rozgraniczające, linie regul., osie ulic) 5. Nie wyklucza się istnienia w terenie również uzbrojenia o którym brak było informacji branżowych i nie zostały odnalezione w czasie inwentaryzacji geodezyjnej	Nie ma mapy do celów projektowych wskazano następujące projekty sieci uzbrojenia terenu skoordynowane na Naradzie Koordynacyjnej w MODGIK: proj. t 530/2008 proj. kd 881/2019
	1. Redakcja mapy zgodna z rozporządzeniem MAIC z dnia 21.10.2015r. (Dz. U. 2015, poz. 1938) z dnia 02.11.2015r. (Dz. U. 2015, poz. 2028) 2. Mapa sporządzona została zgodnie z rozp. MSWiA z dnia 09.11.2011r. (Dz. U. nr 263 poz. 1572) 3.1. Opracowanie nie dotyczy przypadku opisanego w §79 ust. 5 rozp. MSWiA z dnia 09.11.2011r. (Dz. U. nr 263 poz. 1572) 3.2. Mapa zgodna z przepisami §79 ust. 5 rozp. j.w. 4. Nie ustalono służebności gruntowej określonej §80 ust. 4 r. o.p. MSWiA z dnia 09.11.2011r. (Dz. U. 2015, poz. 1572) 5. Mapa nadaje się do celów projektowych w zakresie pomiaru 6. Wszystkie trwałe obiekty budowlane podlegają wytyczeniu przez jednostkę wykonawstwa geodezyjnego	Kierownik jednostki wykonawstwa geodezyjnego: mgr inż. Henryk Szymczak linię i nazwisko

21mm/A4

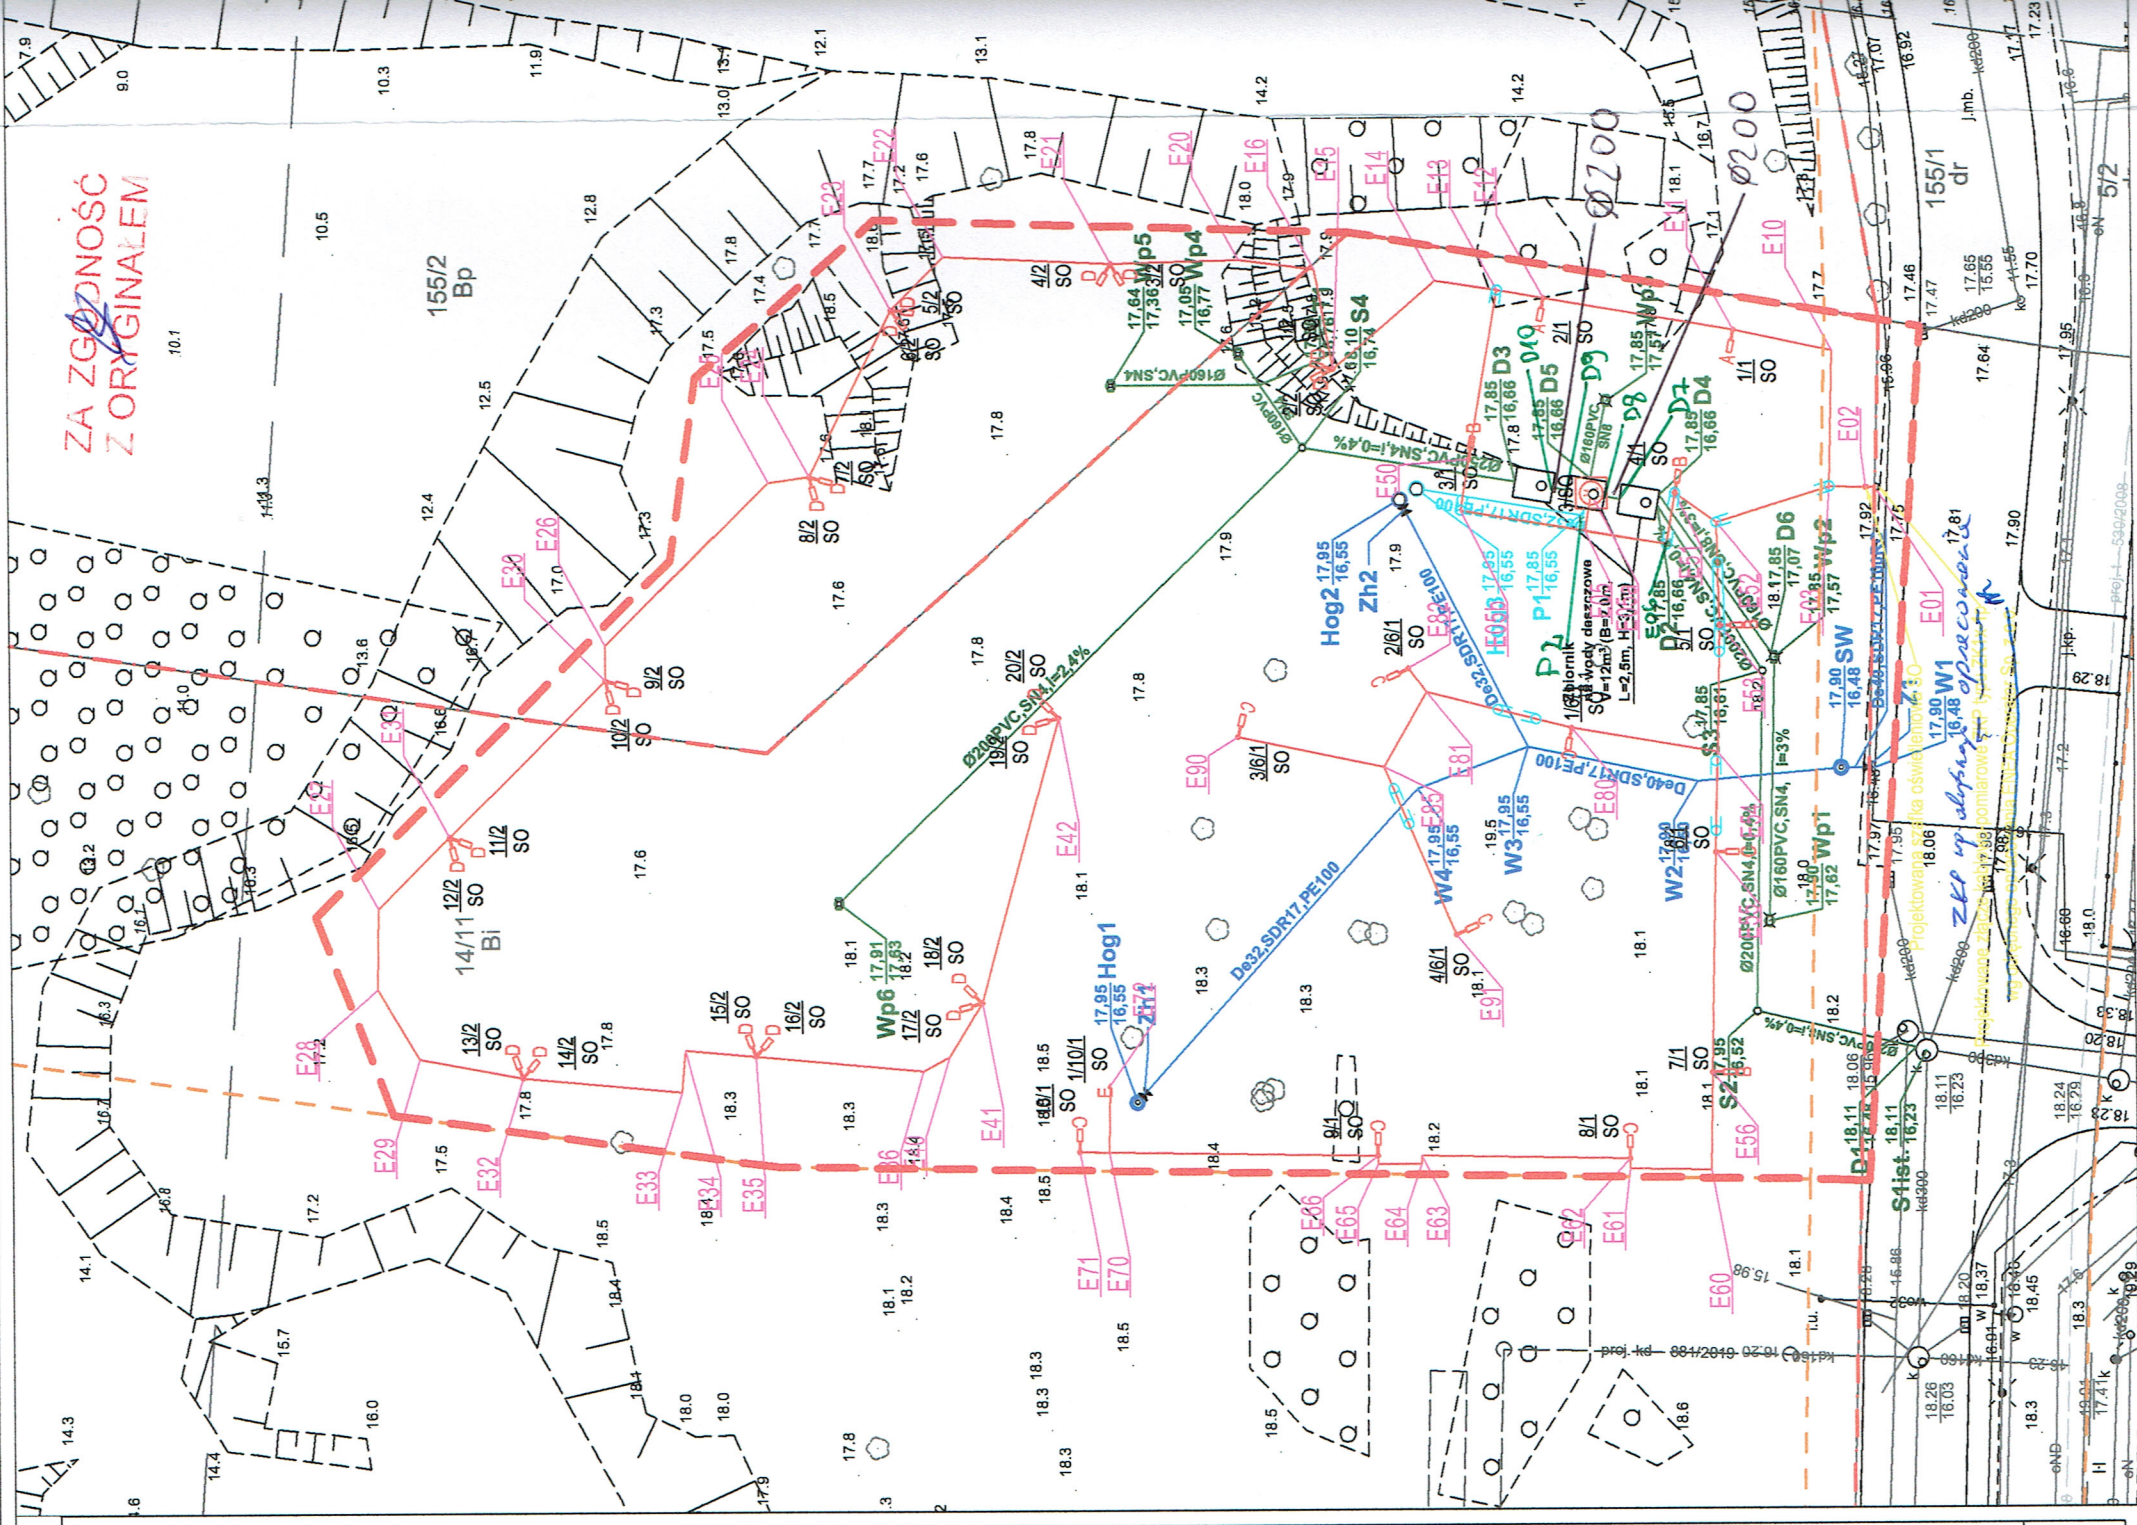

PREZYDENT MIASTA SZCZECIN

PREZYDENT MIASTA SZCZECIN

Dokumentacja projektowa znak sprawy: **MODGIK.ZUDP.345.1338.2019**
w zakresie sytuowania projektowanych sieci uzbrojenia terenu, dotycząca:

przyłącze wodociągowe, kanalizacji deszczowej oraz zewnętrzne odcinki instalacji wodociągowej, kanalizacji deszczowej, oświetlenia terenu. Szczecin, ul.Botaniczna, dz.nr 14/11, 14/10dr, 155/2 [4083].

była przedmiotem narady koordynacyjnej przeprowadzonej w siedzibie Miejskiego Ośrodka Dokumentacji Geodezyjnej i Kartograficznej w Szczecinie w dniu: **15.01.2020**

Sposób przeprowadzenia narady:
☒ w formie spotkania.

☒ za pomocą środków komunikacji elektronicznej.

Z upr. **PREZYDENTA MIASTA**

Przewodniczący Rady Koordynacyjnych
Imię, nazwisko, podpis Przewodniczącego

PREZYDENT MIASTA SZCZECIN

PREZYDENT MIASTA SZCZECIN