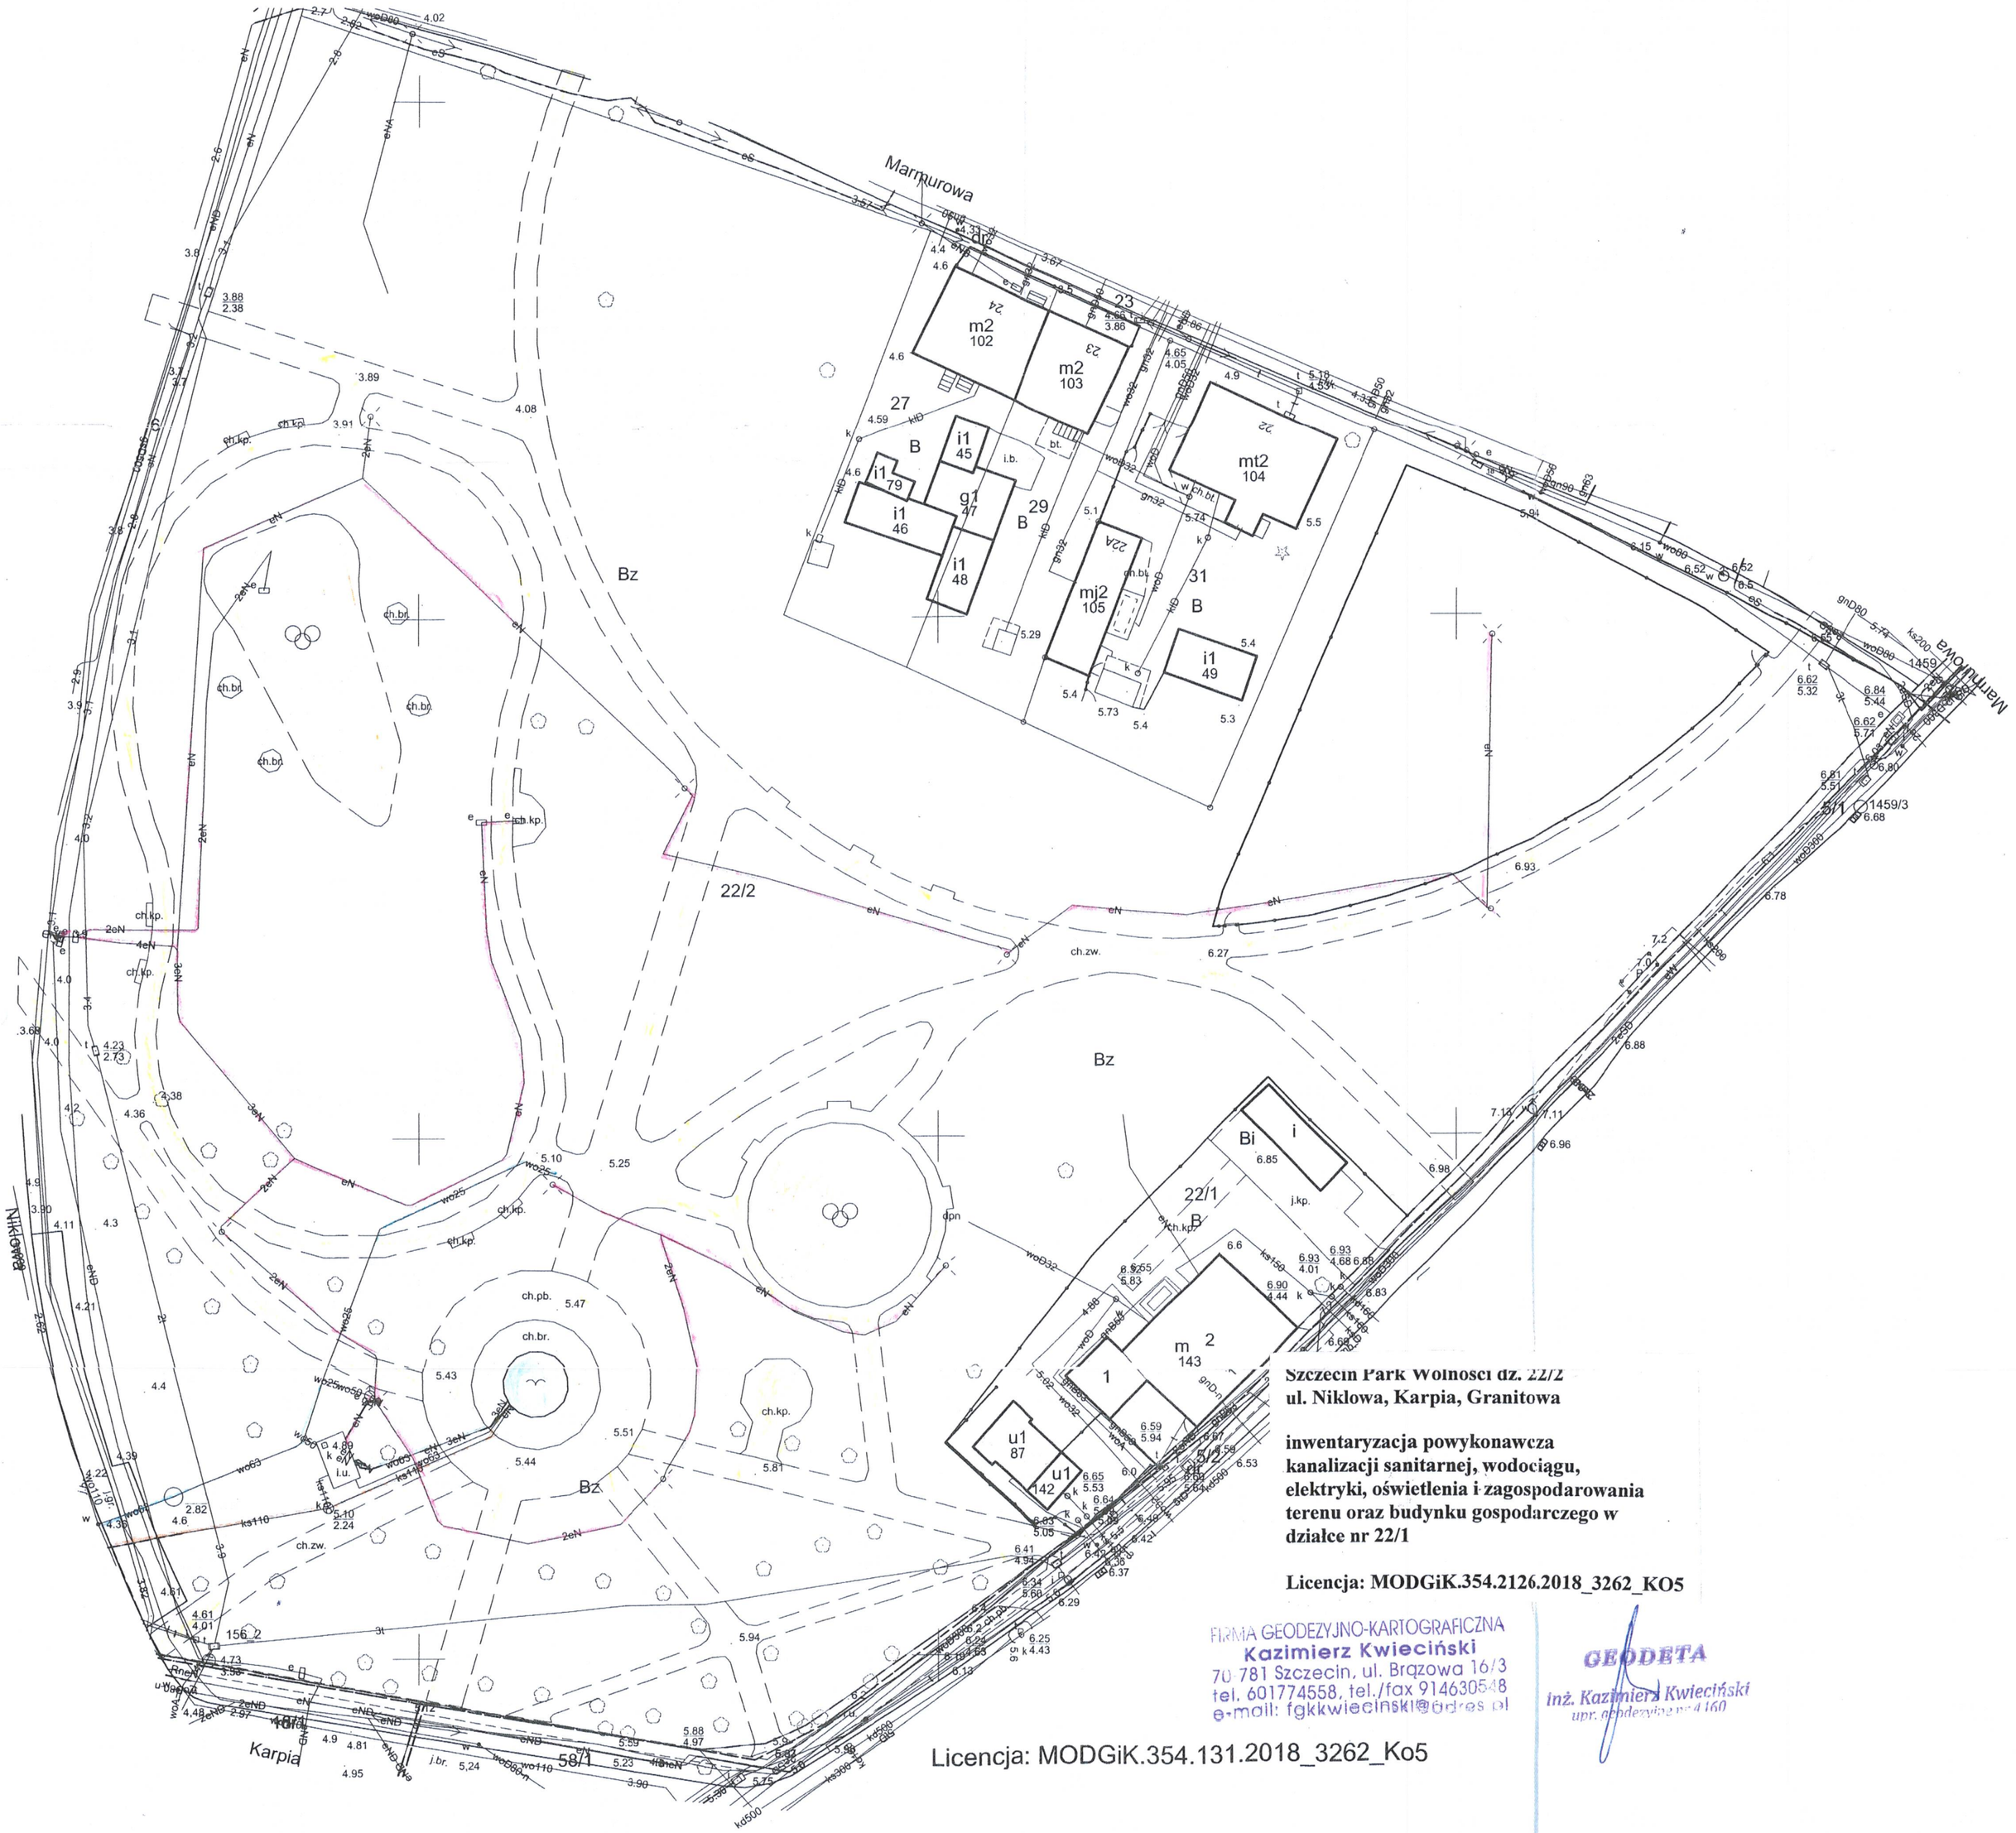

Szczecin Park Wolności dz. 22/2
ul. Niklowa, Karpia, Granitowa

inwentaryzacja powykonawcza kanalizacji sanitarnej, wodociągu, elektryki, oświetlenia i zagospodarowania terenu oraz budynku gospodarczego w działce nr 22/1

Licencja: MODGiK.354.2126.2018_3262_KO5

FIRMA GEODEZYJNO-KARTOGRAFICZNA
Kazimierz Kwieciński
70-781 Szczecin, ul. Brązowa 16/3
tel. 601774558, tel./fax 914630548
e-mail: fgkkwiecinski@o2.pl

GEODETA
inż. Kazimierz Kwieciński
upr. geodezyjne nr 4160

Licencja: MODGiK.354.131.2018_3262_Ko5