MAPA DO CELÓW PROJEKTOWYCH

OBIEKT: SZCZECIN
Plac Zwycięstwa ; dz. 12/8, 7

Jednostka ewidencyjna: 326201_1 m.Szczecin
Obręb ewidencyjny: 3326201_1.1041
Nazwa obrębu : 1041

"GeoSat" S.B. Dwornik
Usługi Geodezyjne
ul. Chobolańska 1/1
71-023 Szczecin
tel: (91) 426-83-32, kom: 607-658-898
(Jednostka wykonawstwa geodezyjnego)

SKALA: 1:500
Układ współrzędnych: 2000/15
Układ odniesienia wysokości: Amsterdam

Wykonano metodą: a) ~~rastrowo~~ b) wektorowo:
Płyta CD nr .....
Wielkość pliku ..... data .....

Kierownik roboty
Stanisław Borys Dwornik, upr. 16838
nr upr. zaw.

Wykonano w ramach roboty geodezyjnej:
MODGIK.354.954.2016
Zgłoszonej w M.O.D.G. i K. w Szczecinie

Mapę do celów projektowych sporządzono dla zakresu:
1. Mapy zasadniczej w układzie 2000/15:
5.200.17.17.1.3
2. Danych branżowych części uzbrojenia podziemnego
3. Pomiaru zieleni wysokiej i pomników przyrody oraz pomiaru innych obiektów wskazanych przez projektanta
4. Opracowanych geodezyjnie elementów planu zagospodarowania przestrzennego (linie rozgraniczające, linie regulacyjne, osie ulic)

W zakresie opracowania znajdują się punkty osnowy geodezyjnej nr: brak
podlegające ochronie na podst.art.15, art.48 ust.1 pkt 3 ustawy Prawo geodezyjne i kartograficzne

Granice i nr działek ewidencyjnych według danych
MODGiK Szczecin z dnia: 06.04.2016

Na mapie do celów projektowych wykazano następujące uzgodnione przez ZUDP projekty sieci uzbrojenia terenu:

1. Proj. ZUDP: 49/2015 -g

Rejestracja:

Informacje dodatkowe

1. Mapa sporządzona została zgodnie z rozporz.MSWiA z dnia 9.11.2011r w sprawie standardów technicznych wykonywania pomirów sytuacyjnych i wysokościowych, oraz opracowywania i przekazywania wyników tych pomiarów do państwowego zasobu geodezyjnego i kartograficznego (Dz.U.Nr 263 poz.1572)
2. Mapa nadaje się do celów projektowych w zakresie pomiaru
3. Wszelkie trwałe obiekty budowlane podlegają wytyczeniu przez jednostkę wykonawstwa geodezyjnego.
4. Nie wyklucza się istnienia w terenie również uzbrojenia, o którym brak było informacji branżowych i nie zostały odnalezione w terenie w czasie inwentaryzacji geodezyjnej.
5. Mapa nie dotyczy §79 ust.5 rozporządzenia MSWiA z dnia 9.11.2011r. (Dz.U. 2011 nr 263 poz. 1572)
6. Nie wykonano czynności określonych w §80 ust. 5 rozporządzenia MSWiA z dnia 9.11.2011 r. (Dz. U. Nr 263, poz. 1572)
7. Wtórnik sporządzono przy wykorzystaniu : mapy numerycznej miasta Szczecina
8. Zakres opracowania : —·—·—·—·—

Uzbrojenie podziemne opracowano na podstawie:

1. Danych branżowych - z literą B
2. Pośredniego ustalenia przebiegu aparaturą elektromagnetyczną - z literą A
3. Bezpośrednich pomiarów powykonawczych - bez litery
W związku z tym w części 1 nie gwarantuje się kompletności, a dokładność położenia uzbrojenia na mapie może być niższa od dokładności kartometrycznej mapy.

Aktualność mapy do celów projektowych na dzień:
06.04.2016

Kierownik jednostki wykonawstwa geodezyjnego

.....
Stanisław Borys Dwornik, upr. 16838

WSPÓŁRZĘDNE GEODEZYJNE

	X	Y		X	Y
W1	5921694.61	5469853.88	W20	5921692.92	5469858.57
W2	5921694.07	5469854.18	W21	5921686.37	5469857.03
W3	5921694.03	5469854.31	W22	5921687.33	5469852.94
W4	5921692.90	5469857.42	W23	5921688.56	5469853.23
W5	5921692.70	5469858.21	W24	5921693.28	5469857.52
W6	5921686.99	469856.87	W25	5921692.99	5469858.69
W7	5921687.13	5469856.29	W26	5921686.25	5469857.11
W8	5921687.87	469855.80	W27	5921687.45	5469852.02
W9	5921692.99	5469857.45	W28	5921688.79	5469852.38
W10	5921692.77	5469858.33	S1	5921694.36	5469852.48
W11	5921686.62	469856.88	S2	5921693.60	5469854.19
W12	5921687.12	5469854.71	S3	5921692.98	5469852.14
W13	5921688.10	5469854.94	S3.1	5921692.82	5469852.79
W14	5921693.09	469857.47	S4	5921690.07	5469851.43
W15	5921692.84	5469858.45	S4.1	5921689.91	5469852.07
W16	5921686.50	5469856.96			
W17	5921687.23	5469853.83			
W18	5921688.34	5469854.09			
W19	5921693.19	5469857.50			

KOMORA INSTALACYJNA
WSPÓŁRZĘDNE GEODEZYJNE

	X	Y
A	5921693.40	5469854.15
B	5921694.67	5469854.46
C	5921693.87	5469857.67
D	5921692.60	5469857.35

INSTALACJE ELEKTRYCZNE
WSPÓŁRZĘDNE GEODEZYJNE

	X	Y
e1	5921697,91	5469848,91
e2	5921700,72	5469853,95
e3	5921695,73	5469856,76
e4	5921694,06	5469856,89

X= 5921750.00
Y= 5469900.00

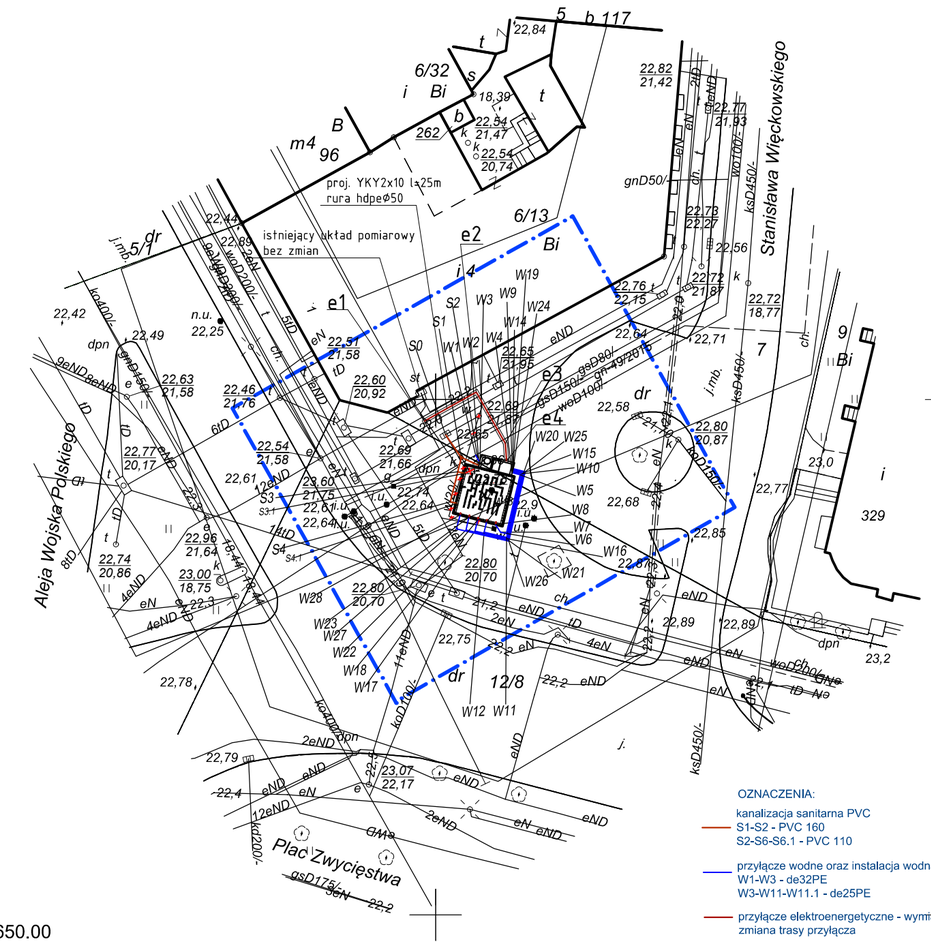

Y= 5469800.00
X= 5921650.00

OZNACZENIA:
kanalizacja sanitarna PVC
S1-S2 - PVC 160
S2-S6-S6.1 - PVC 110
przyłącze wodne oraz instalacja wodna z PE
W1-W3 - de32PE
W3-W11-W11.1 - de25PE
przyłącze elektroenergetyczne - wymiana istn. kabla, zmiana trasy przyłącza

Uwagi:
1.Wszystkie wymiary sprawdzić na budowie
2. Kabel układać zgodnie z normą N SEP E 004 na całej długości ułożyć w rurze osłonowej
3. Istniejący kabel zasilający urządzenia - do usunięcia

© Projekt ten chroniony jest prawem zgodnie z Ustawą o Prawie Autorskim. Wszelkie kopiowanie, powielanie, odstępowanie i dokonywanie zmian bez zgody autora jest niedozwolone i podlega karze.
© This drawing is copyright

PRACOWNIA ARCHITEKTONICZNA HAMER
www.hamerski.pl
ul. B. Zamenhofa 53, 70-486 Szczecin, tel 91 4826980

NR PROJEKTU M-119

INWESTOR
Zakład Usług Komunalnych
ul. Ku Słońcu 125 a, 71-080 Szczecin

LOKALIZACJA INWESTYCJI
zbieg ul. Więckowskiego i al. Wojska Polskiego ,
Szczecin , woj. zachodniopomorskie
dz. nr 7, 12/8 ;obręb nr 1041

REMONT RZEŹBY ZRASZANEJ WODĄ FONTANNA "LABIRYNT" W SZCZECINIE

PROJEKT BUDOWLANY
Autor projektu: arch Marcin Hamerski

BRANŻA ARCHITEKTURA

PROJEKTOWAŁ
mgr inż. arch. **MARCIN HAMERSKI**
Upr. bud. nr 8/ZPOIA/OKK/2012 w spec. architektura

OPRACOWAŁ
mgr inż. arch. **KATARZYNA MARCJANIK**

PLAN ZAGOSPODAROWANIA-PLANSZA KOORDYNACYJNA

Z.2
NR RYSUNKU

DATA
CZERWIEC 2016
SKALA 1:500